



Bebauungsplan 1202

Für das Gebiet: "LANGENBERG"

Offenlegungsaussfertigung / 1-2/3/4 / Ausfertigung

Dieser Bebauungsplan besteht aus einem Blatt, einem Text und einem Eigentümerverzeichnis

Begrenzungslinien / Art und Maß der baulichen Nutzung



Rechtsgrundlage §§ 2 u. 10 Bundesbaugesetz (BBauG) vom 23.6.1960 (BGBl. I S. 341), § 103 Bauordnung (BauO NW) vom 27.1.1970

(GV NW 1970 Seite 96 ff.) i.V. mit § 4 der 1. D.V.O. zum BBauG vom 29.11.1960 u. 21.4.1970 und § 121 BBauG sowie BaunutzungsVO vom 26.11.1968 und Abstandflächen-VO v. 20.3.1970

MASSTAB 1:1000

Größe des Plangebietes: 16,6 ha

Kartengrundlage: Katasterkarte nebst Ergänzungen durch Feldvergleich und eigene Einmessungen.

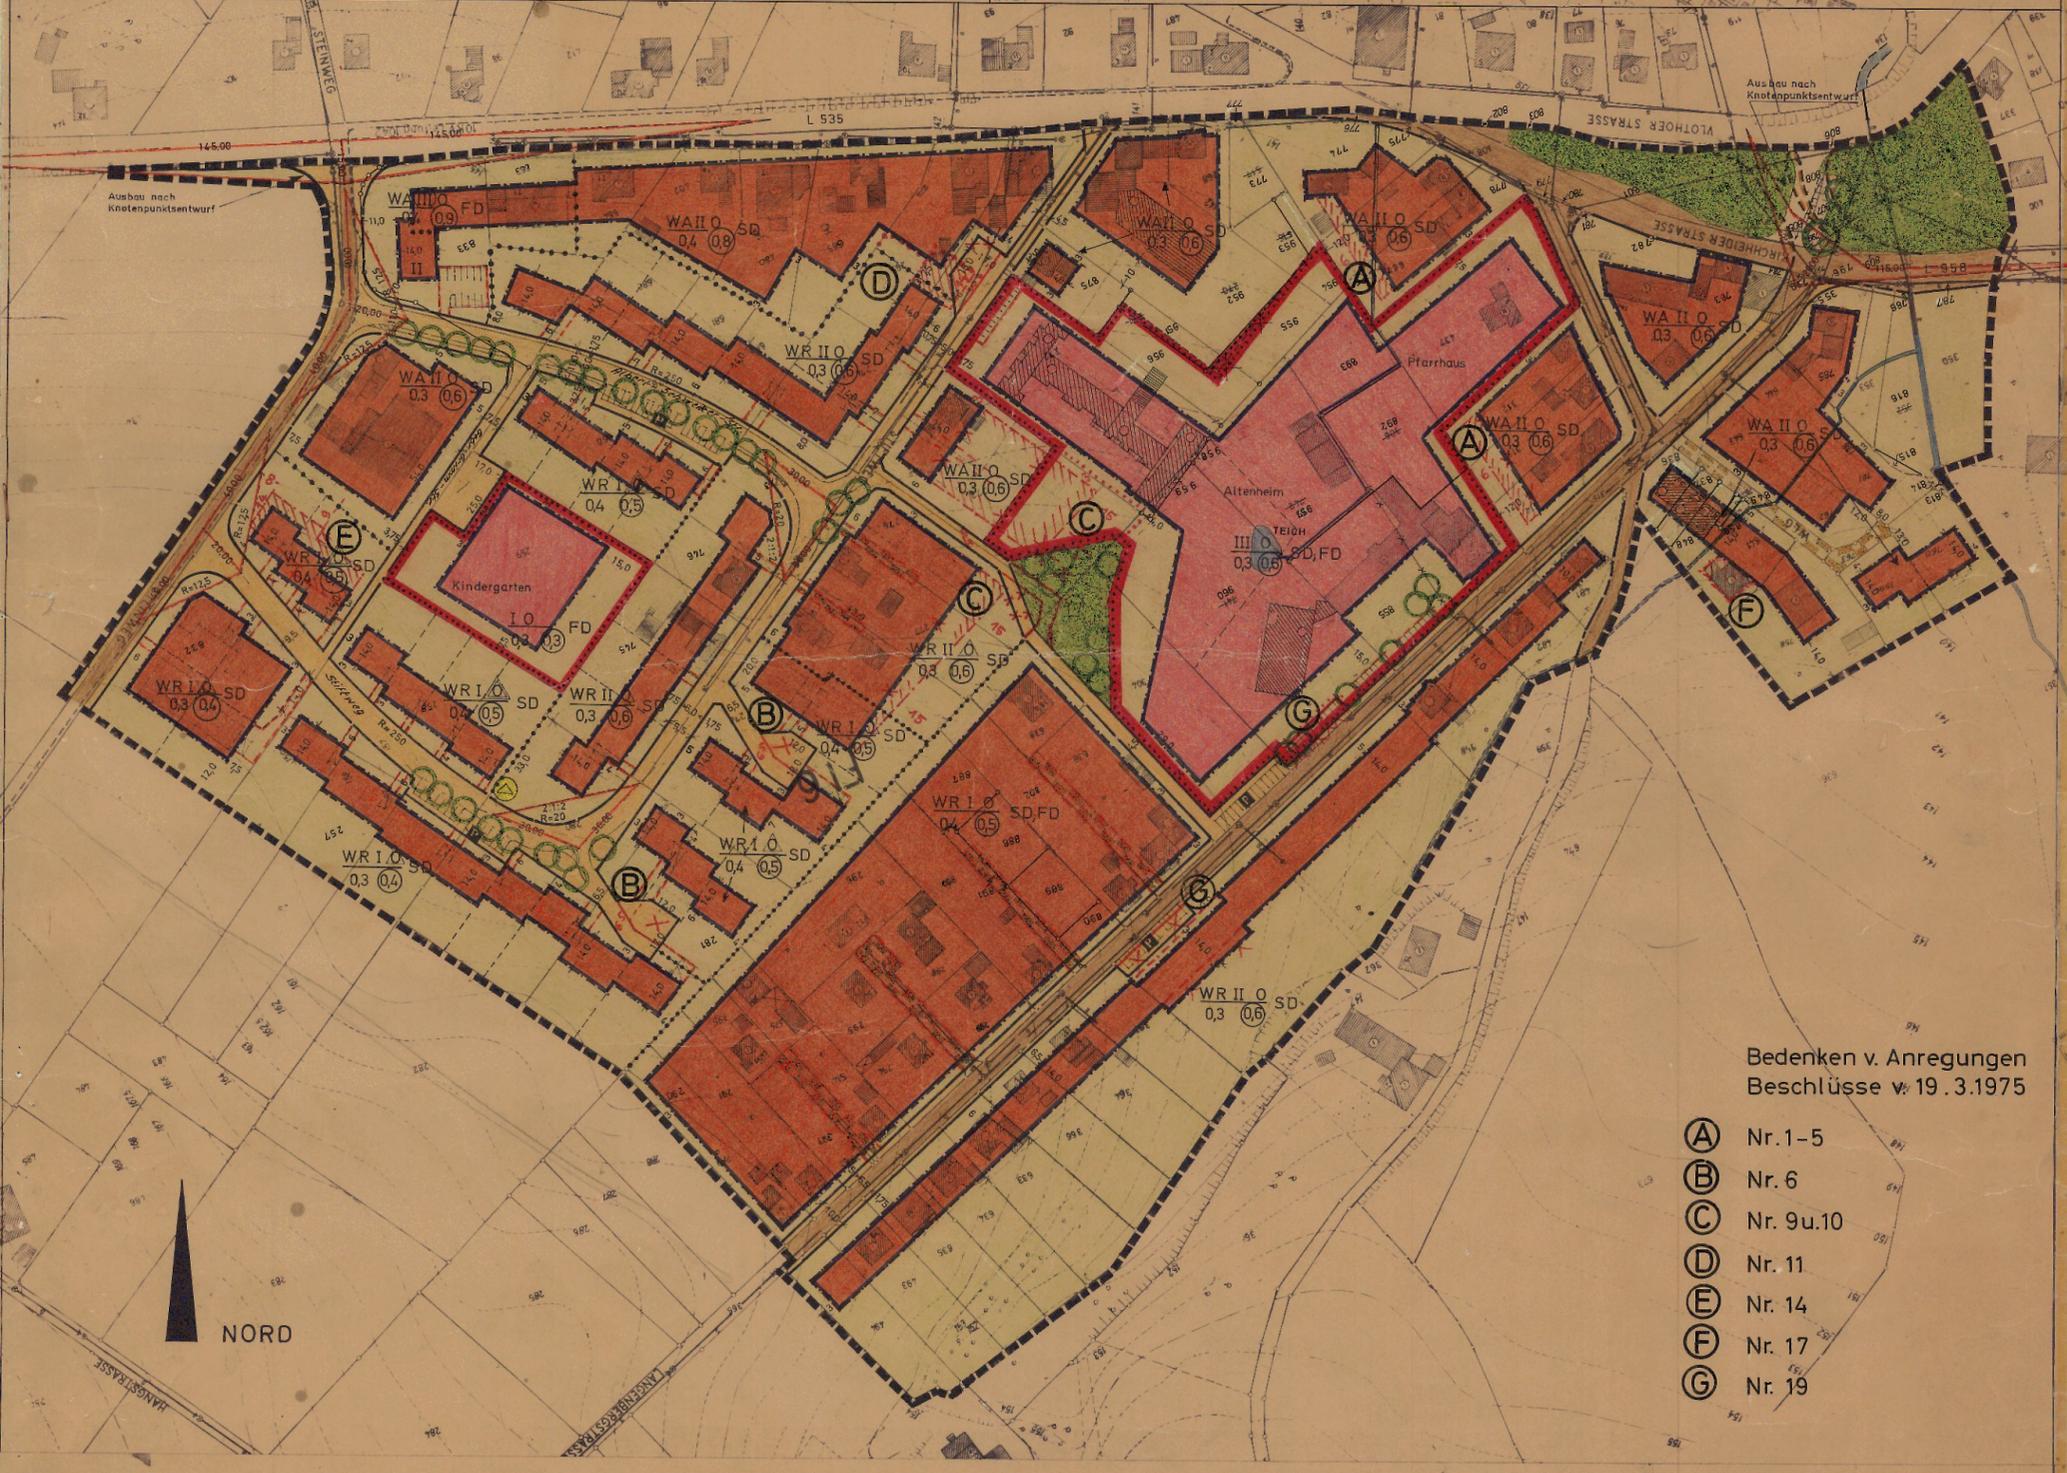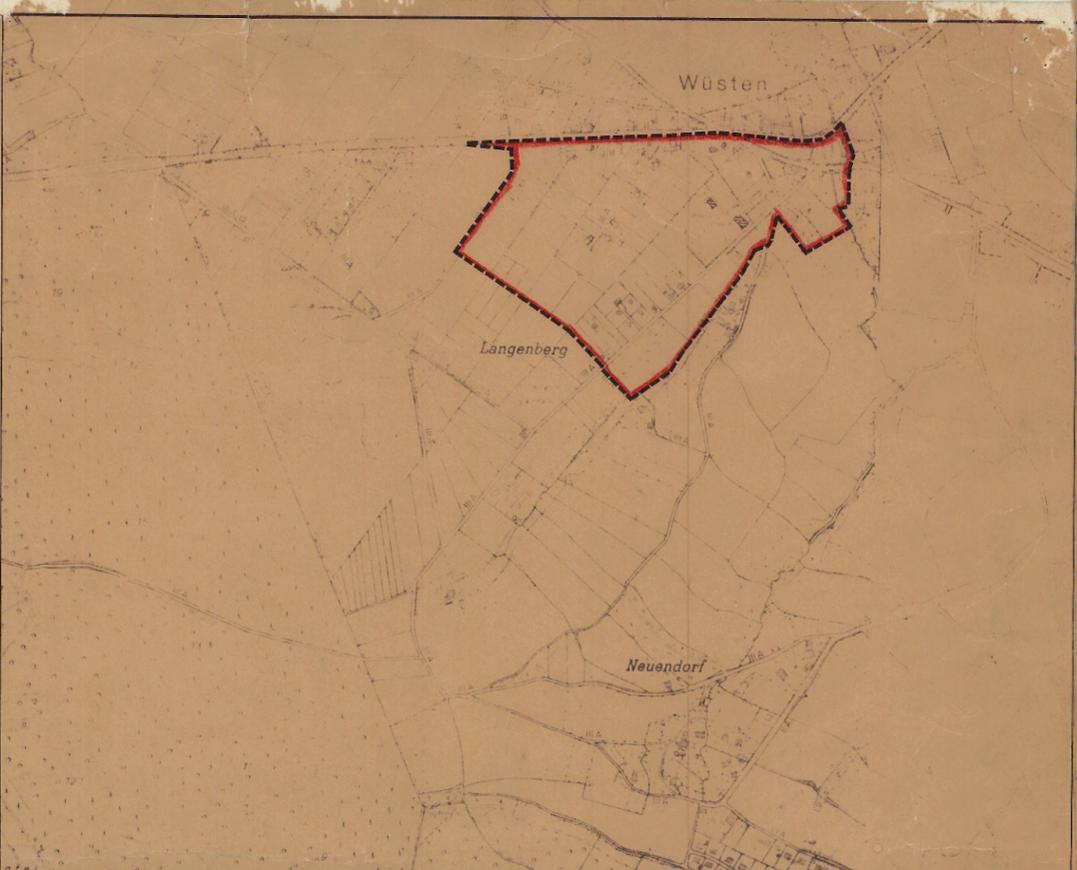

Bedenken v. Anregungen
Beschlüsse v. 19.3.1975

- (A) Nr. 1-5
- (B) Nr. 6
- (C) Nr. 9 u. 10
- (D) Nr. 11
- (E) Nr. 14
- (F) Nr. 17
- (G) Nr. 19

FESTSETZUNGEN

SONSTIGE ANGABEN

<p>ART DER NUTZUNG</p> <ul style="list-style-type: none"> WA Allgemeines Wohngebiet WR Reines Wohngebiet nicht-überbaubare Grundstücksfläche Flächen oder Grundstücke für den Gemeindebedarf Baugebietsgrenze GELTUNGSBEREICH Bebauungsgrenze 	<p>MASS DER NUTZUNG / BAUWEISE</p> <ul style="list-style-type: none"> II Geschosszahl als Höchstgrenze Ⓜ Geschosszahl zwingend 0,4 Grundflächenzahl (GRZ) Ⓜ Geschossflächenzahl (GFZ) 0 offene Bauweise Ⓜ nur Einzel- bzw. Doppelhäuser zulässig Ⓜ nur Hausgruppen zulässig Baugrenze 	<p>VERKEHRSLÄCHEN</p> <ul style="list-style-type: none"> Begrenzung der öffentlichen Verkehrsfläche öffentl. Verkehrsfläche öffentl. Parkfläche <p>GRÜN- und FREIFLÄCHEN</p> <ul style="list-style-type: none"> öffentl. Grünfläche Kinderspielplatz Bindungen für Baumpflanzungen <p>BAUGESTALTUNG</p> <ul style="list-style-type: none"> Flachdach, Satteldach Stellung der Baukörper 	<p>SONSTIGE FESTSETZUNGEN</p> <ul style="list-style-type: none"> Versorgungsanlagen Führung unterirdischer Elektroleitungen Umformerstation Führung oberirdischer Versorgungsanlagen mit Geh-, Fahr-, Leitungsrechten zu belegende Flächen Stellplätze mit Zufahrt Garagen mit Zufahrt 	<p>BESTAND</p> <ul style="list-style-type: none"> bestehende Wohngebäude mit Geschosszahl und Hausnummer bestehende Wirtschaftsgebäude wie vor Flurstücksgrenze vorh. Grenze von Nutzungsarten bestehende Abwasserleitung Höhenschichtlinien Böschungen öffentl. Verkehrsfläche 	<p>NACHRICHTLICHE ANGABEN</p> <ul style="list-style-type: none"> Wasserfläche Naturschutz- (N) oder Landschaftsschutzgebiet (L) Wasserschutz (W), Quellenschutz (Q) und Überschwemmungsgebiet (Ü) Sichtdreieck geplante Flurstücksgrenze <p>PLANENTWURF</p> <p>Dr. 
---	--	--	--	--	---

Die Darstellung des gegenwärtigen Zustandes stimmt mit dem Katasternachweis überein. Lemgo, den 19.7.75

