

Wir sind Ihr

Heimatversorger



Stadtwerke Iserlohn GmbH · Postfach 2443 u. 2448 · 58594 Iserlohn

Stadt Iserlohn  
Bereich Stadtplanung  
Frau Annett Schwarz  
Werner-Jacobi-Platz 12  
58636 Iserlohn

Stadtwerke Iserlohn GmbH  
Stefanstraße 4-8  
58638 Iserlohn  
Telefon: 0 23 71/807 - 0  
Telefax: 0 23 71/807-14 95  
www.stadtwerke-iserlohn.de  
info@stadtwerke-iserlohn.de

Ihr Zeichen / Ihre Nachricht vom	Unser Zeichen	Diesen Brief schreibt	Durchwahl	Datum
Schw 20.05.2020	Sterk	Herr Sterkau	1639	20.05.2020

## **Bebauungsplan Nr. 260 – 1. Änderung „Letmathe- Oeger Straße/Bergstraße“**

Sehr geehrte Frau Schwarz,

Ziel der Änderung des Bebauungsplans ist die Schaffung der planungsrechtlichen Voraussetzung für die Fortführung des Fuß- und Radweges östlich der Oeger Straße bis zur Stadtgrenze Hagen-Hohenlimburg entlang der Lenne. Mit dem Bau des Weges soll einerseits die Radwegverbindung in Letmathe künftig verbessert und andererseits die überregionale Lenneroute weiter optimiert werden.

Im Bereich befinden sich, Stromversorgungsanlagen der Energie AG Iserlohn und Telekommunikations- Versorgungsanlagen der Telemark.

Für den Bau der geplanten Fortführung des Fuß- und Radweges bestehen seitens der Stadtwerke Iserlohn GmbH grundsätzlich keine Bedenken.

Zum Erhalt der geforderten technischen Sicherheit ist auf vorhandene Versorgungsleitungen zu achten. Bei Freilegen der Versorgungsleitungen ist eine Untersuchung durch eigene Techniker erforderlich. Es muss gewährleistet sein, dass jede Beschädigung in Folge von Tiefbauarbeiten (Auf- Abtragen von Oberflächen) ausgeschlossen wird.

Rohrleitungen und Anlagenteile müssen für Betriebs- und Unterhaltungsarbeiten stets zugänglich sein. Die Leitungstrasse (Schutzstreifen) muss frei von Bebauung und anderen ortsfesten Hindernissen sein. Ebenso sind Mindestabstände zu Bäumen oder Sträuchern einzuhalten (GW 125 – Baumpflanzungen im Bereich unterirdischer Versorgung).

Des Weiteren befindet sich in dem Bebauungsgebiet eine Ruhrgas-Hochdruckleitung. Für dessen Auskunft ist der Versorgungsträger Open Grid Europe GmbH zuständig.

-2-

Den anliegenden Bestandsplänen können Sie die Lage der Versorgungsleitungen entnehmen.

Mit freundlichen Grüßen

**STADTWERKE ISERLOHN GMBH**

Anlage

Netzstrategie




Bergstraße 71

Planwerk: 510 - Strassenbeleuchtung Bestand  
Maßstab: 1 : 1726  
Datum: 20.05.2020  
Ersteller: Sterkau Dirk

**Heimatversorger**  



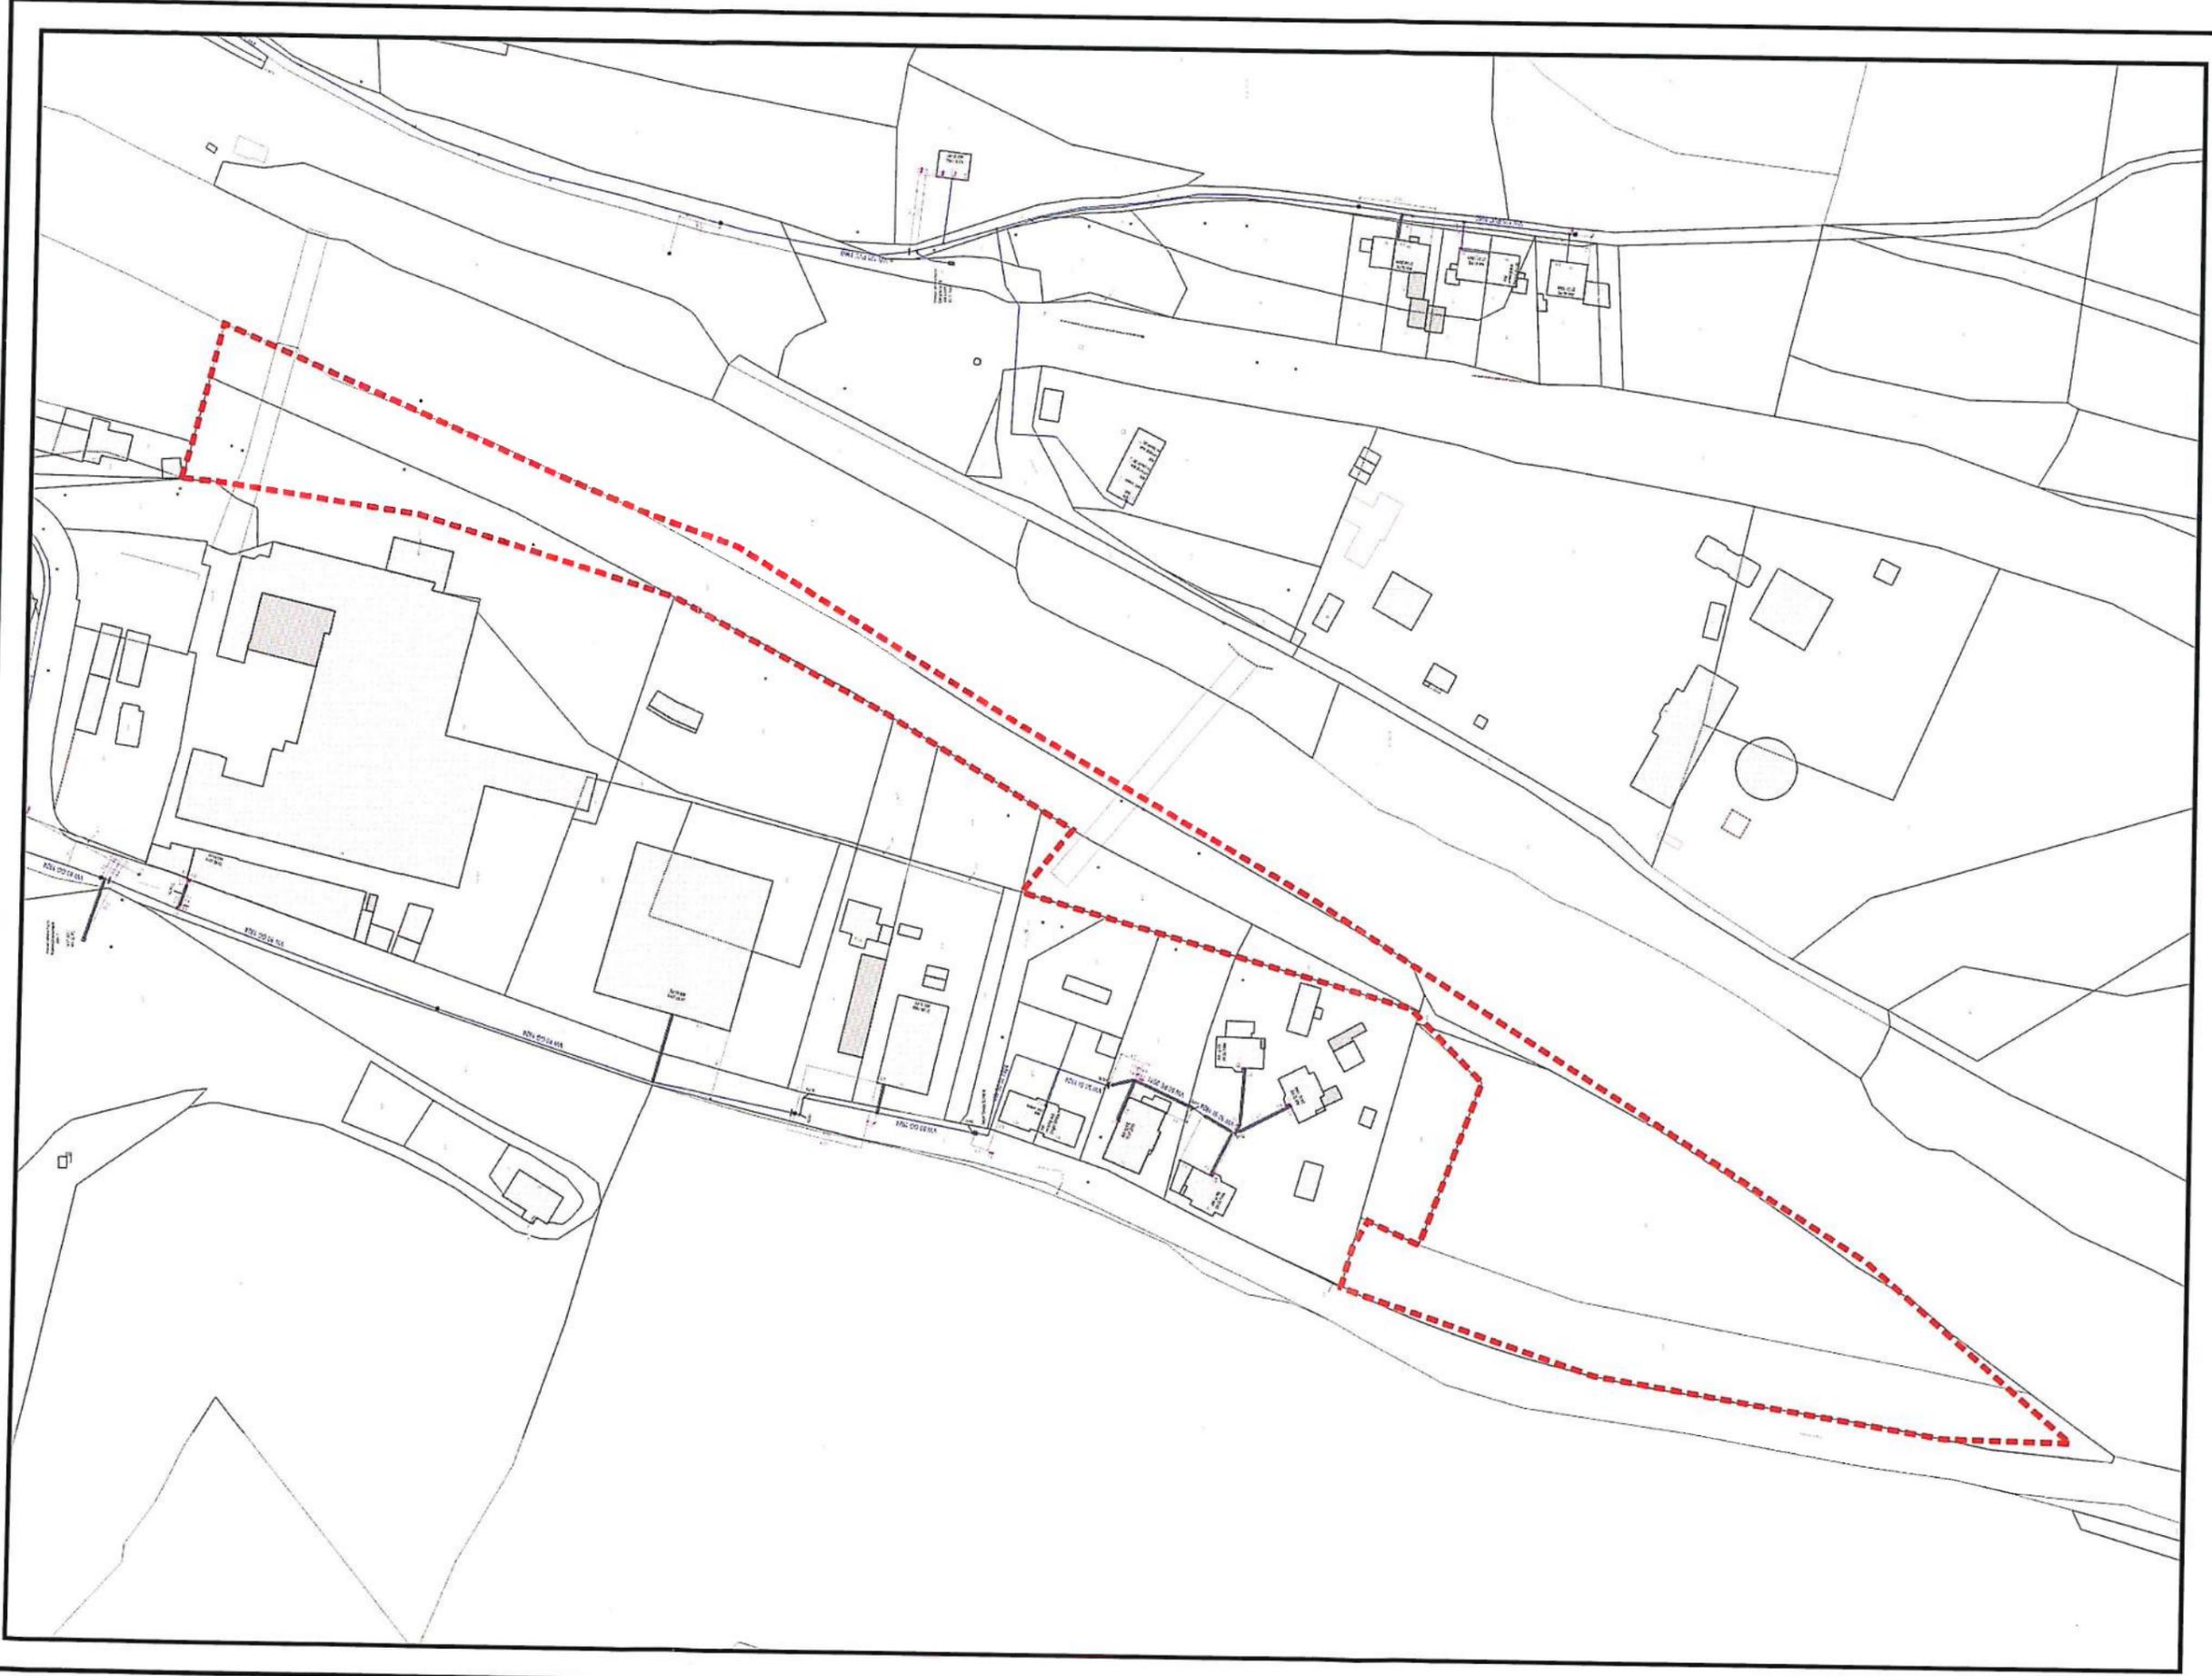

Bergstraße 71

Planwerk: 110 - Wasser Planauskunt

Maßstab: 1 : 1726


Datum: 20.05.2020

Ersteller: Sterkau Dirk

**Heimatversorger**





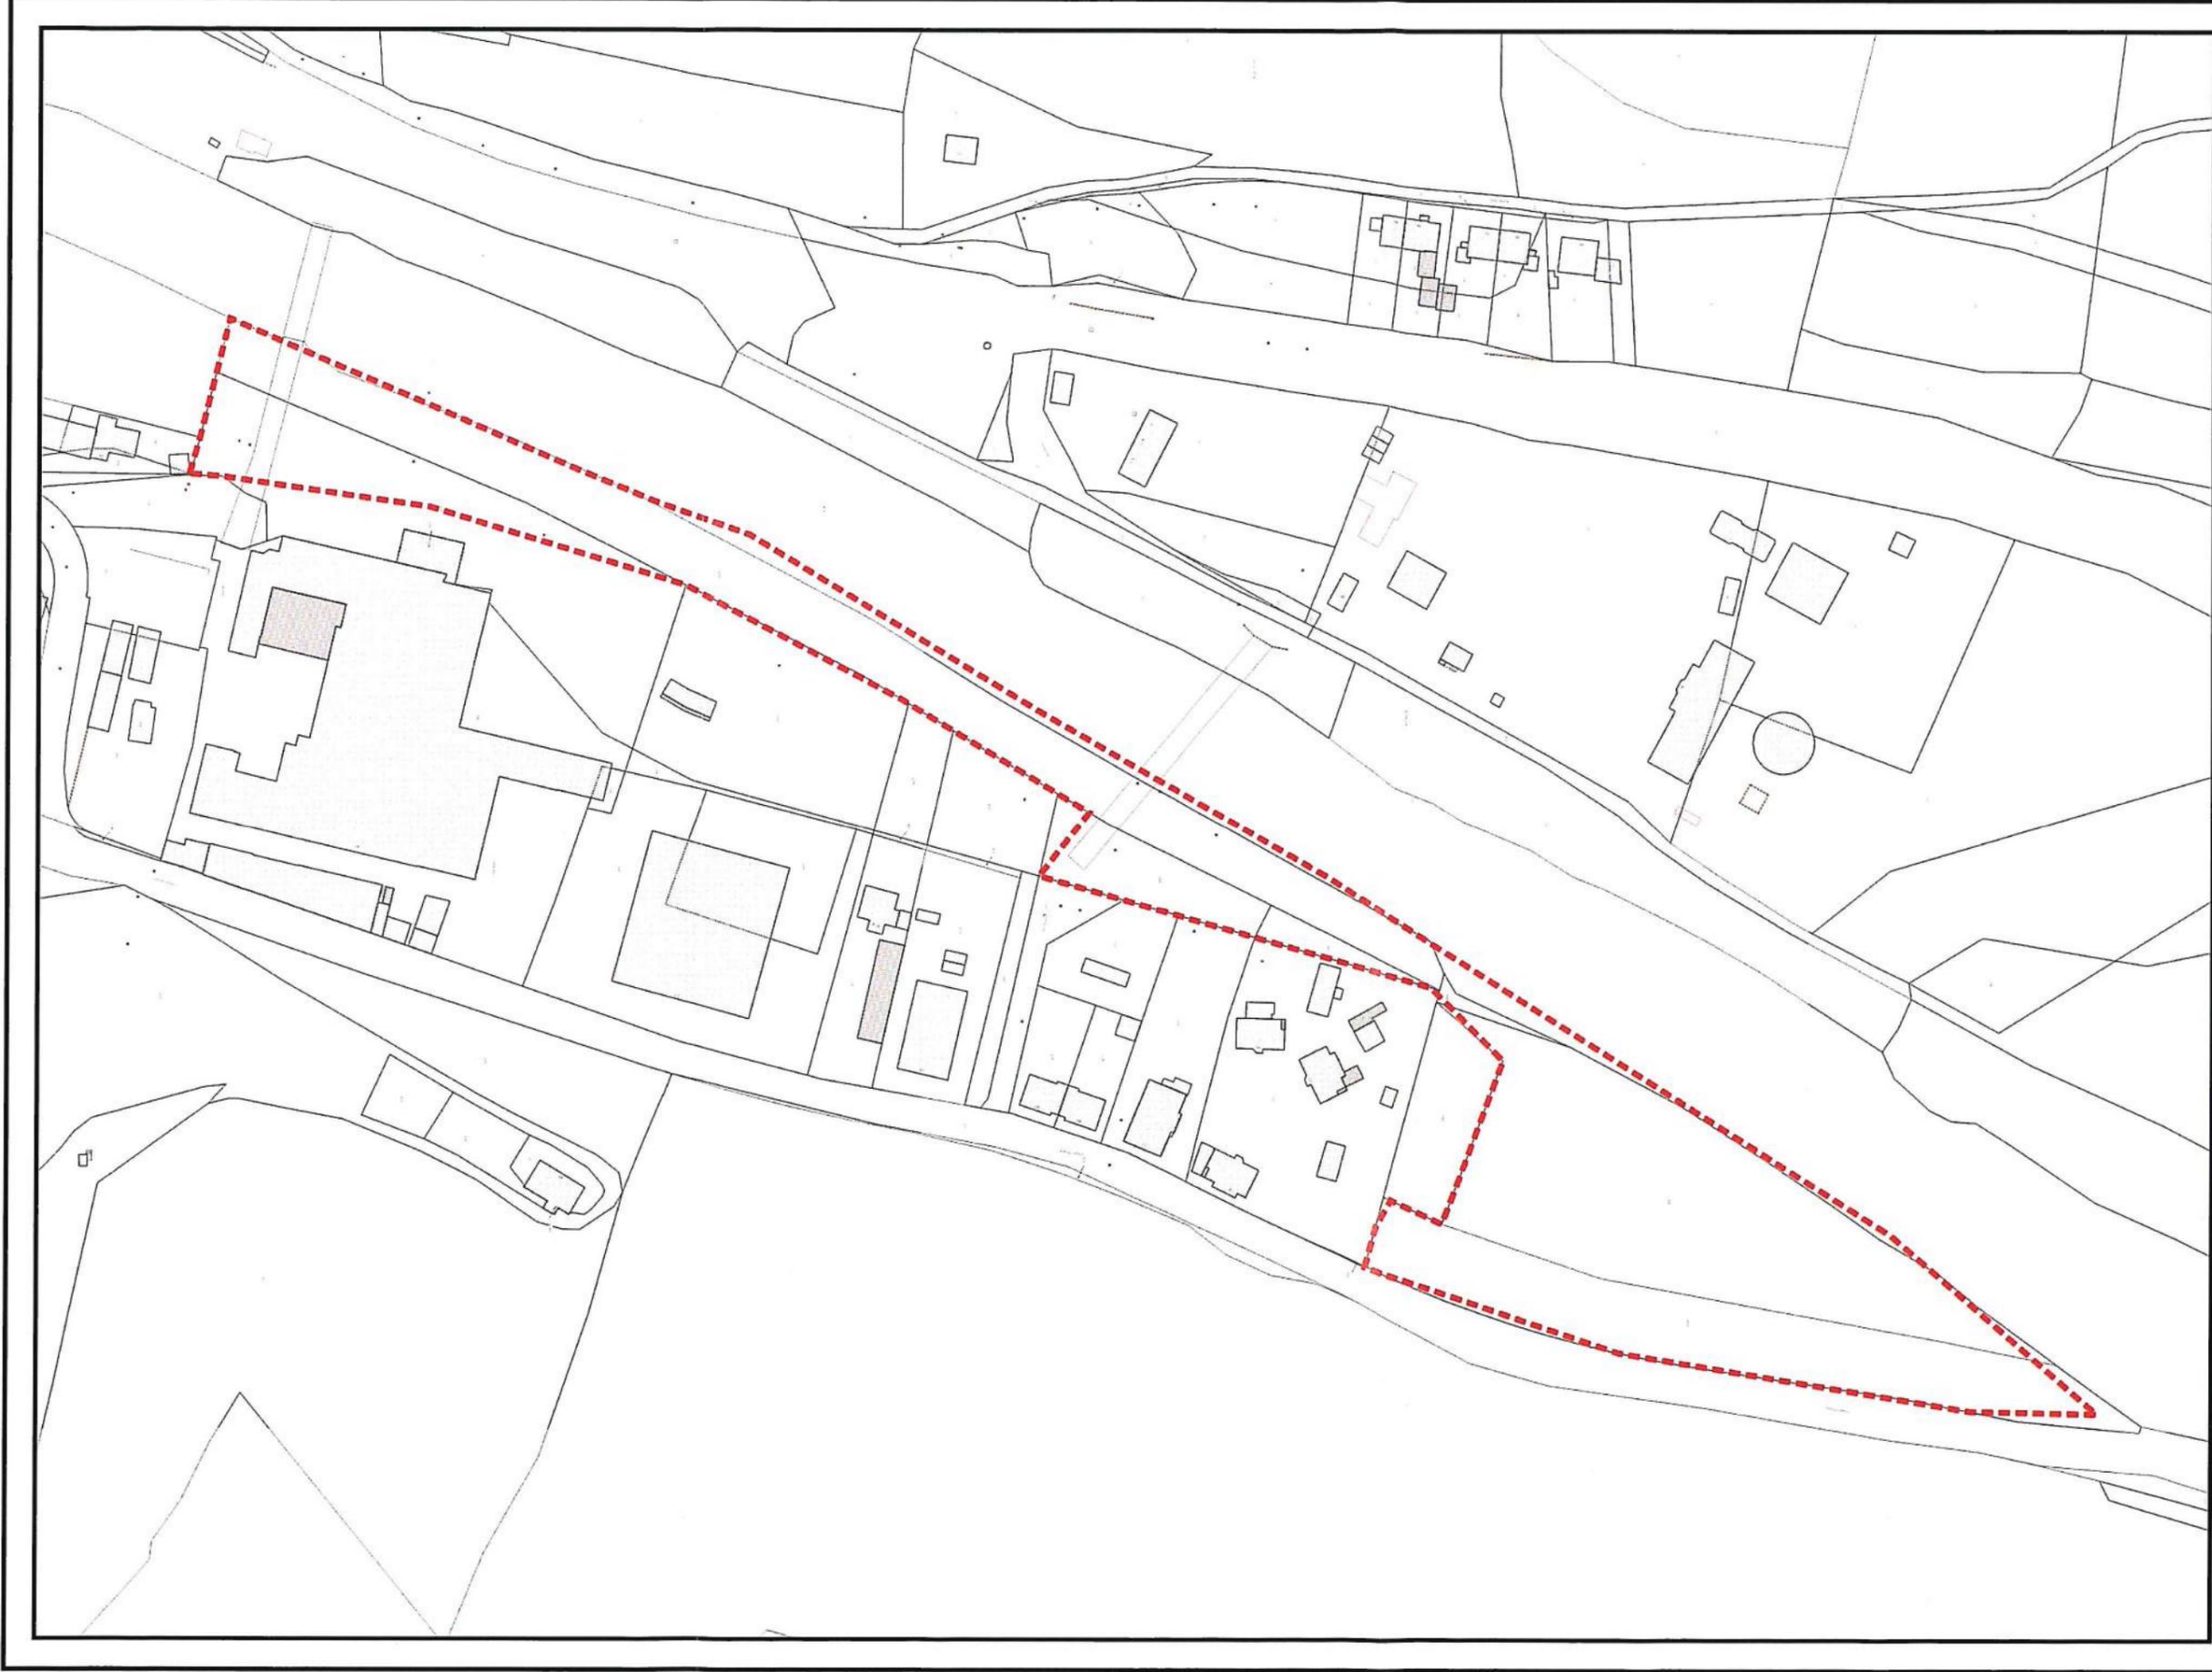

Bergstraße 71

Planwerk: 010 - Gas Planauskunft  
Maßstab: 1 : 1726  
Datum: 20.05.2020  
Ersteller: Sterkau Dirk



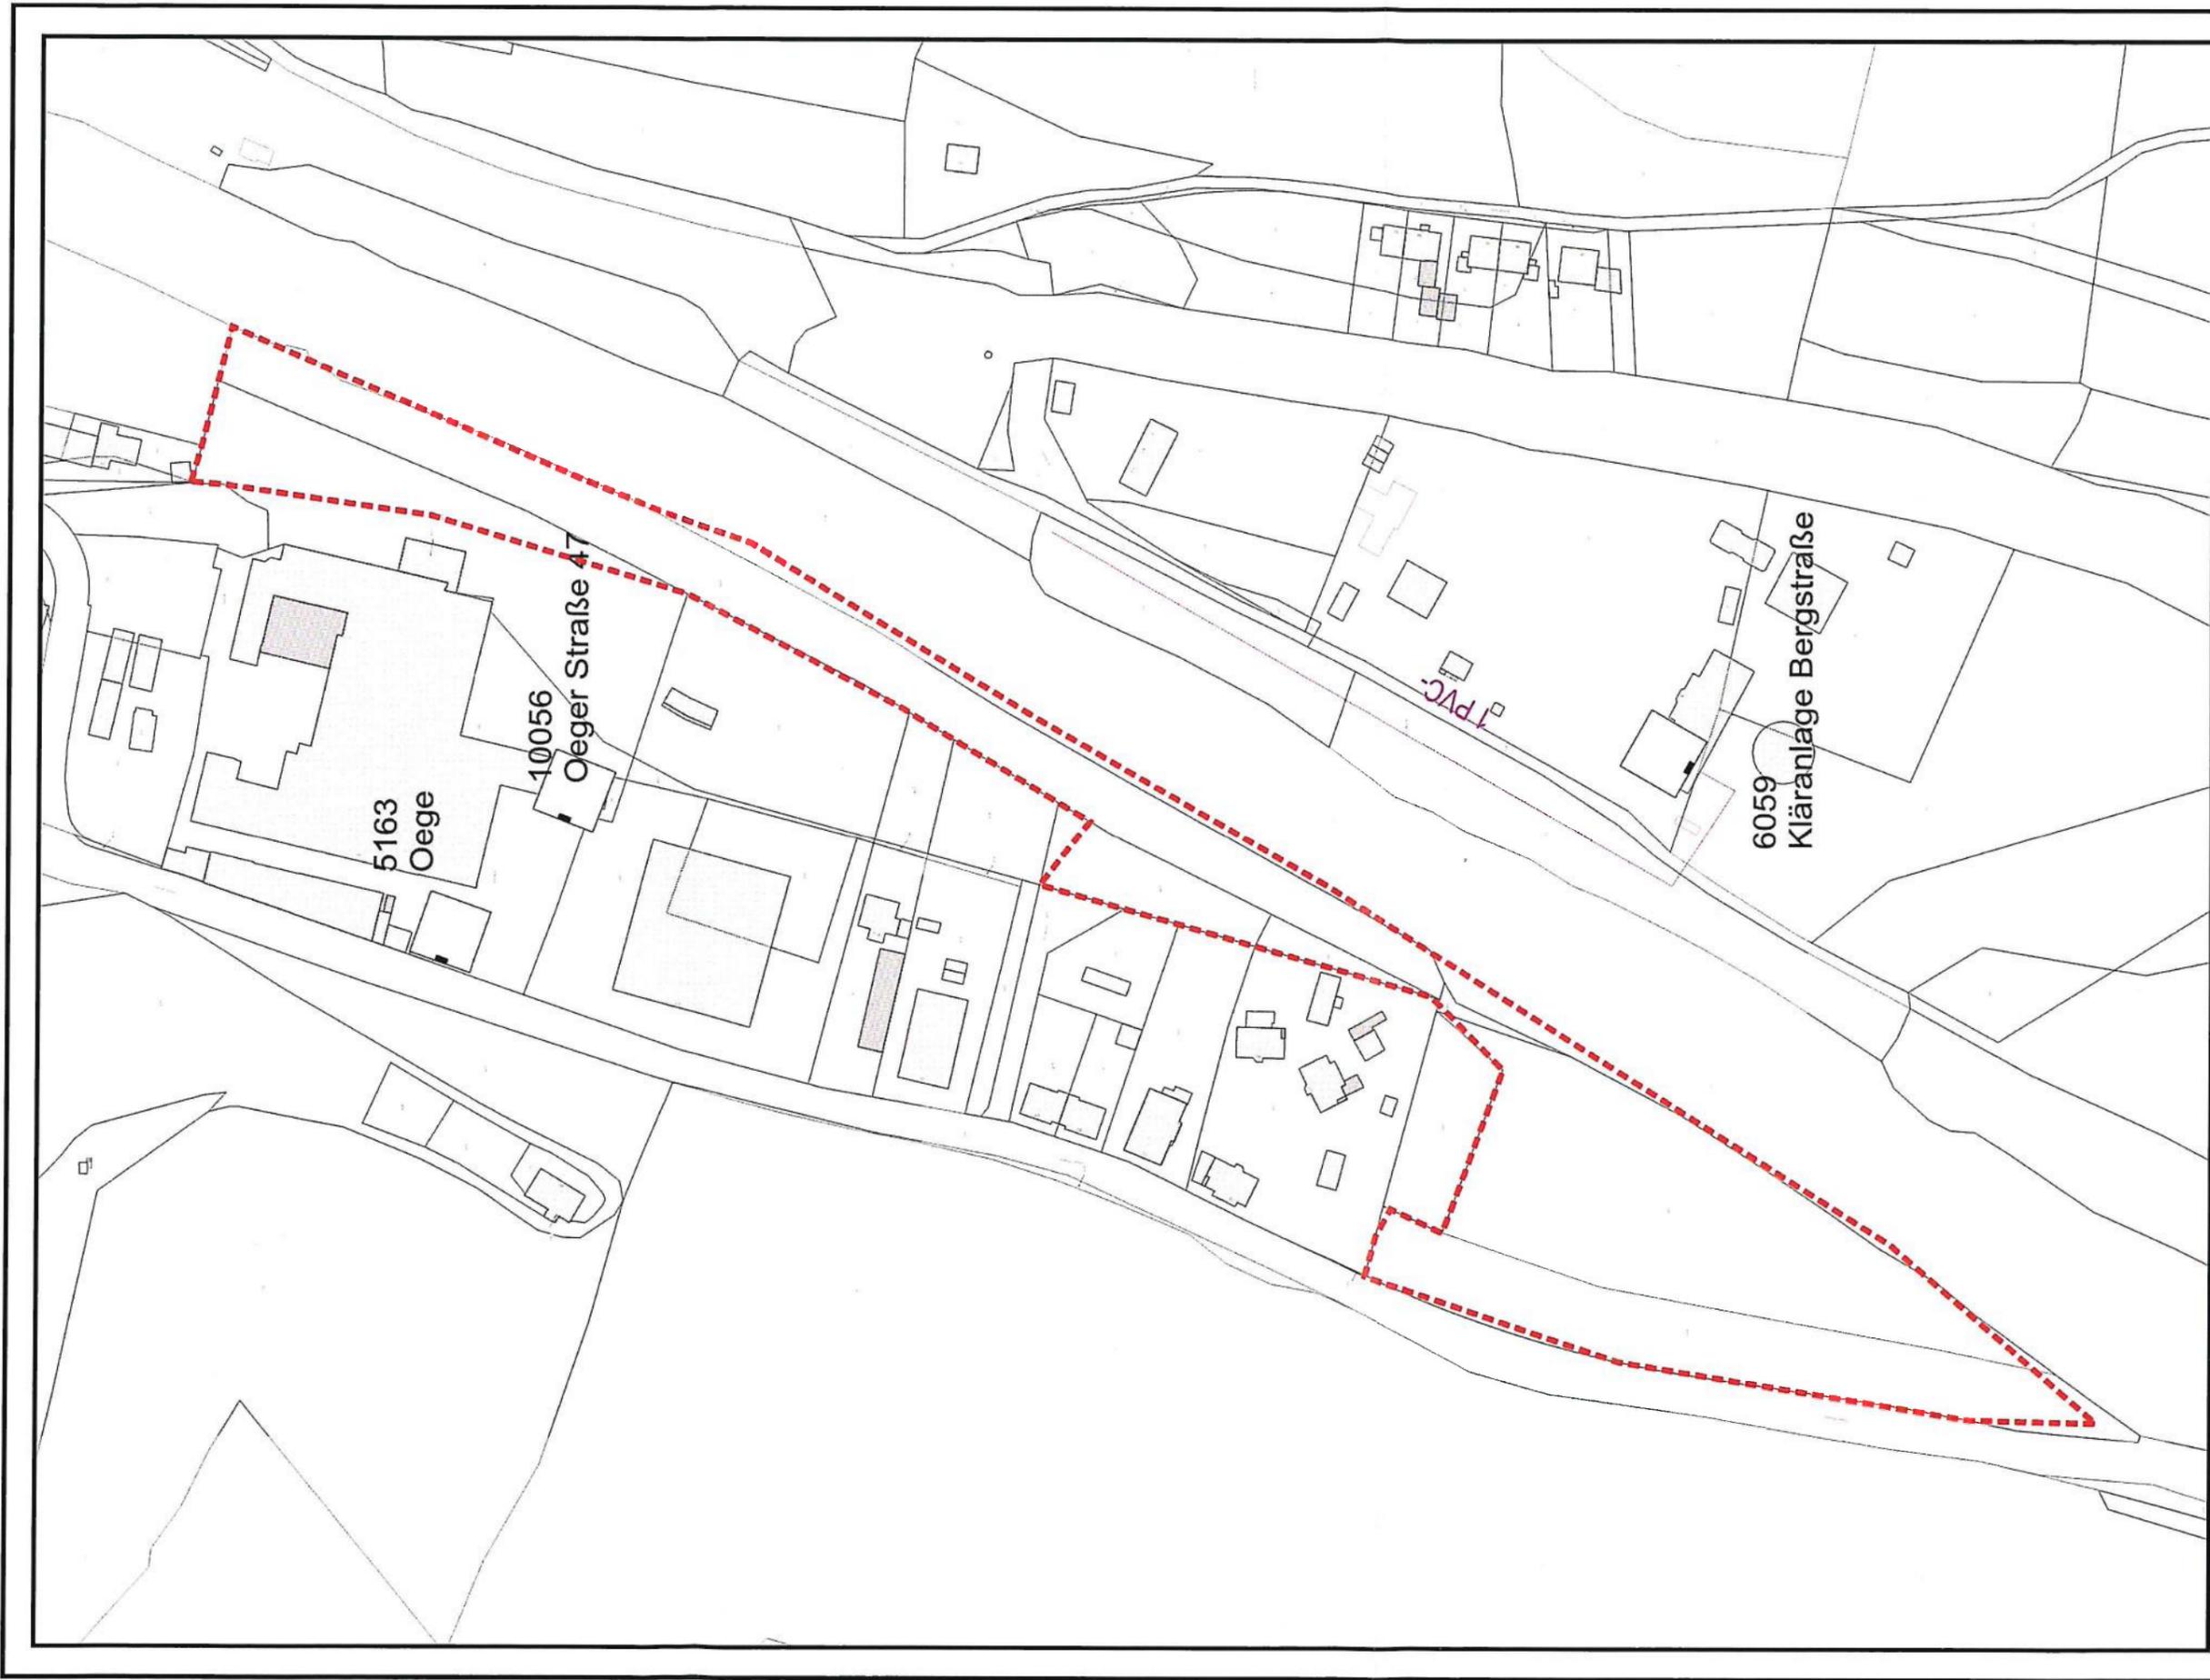

Bergstraße 71

Planwerk: 420 - Fernmelde  
Maßstab: 1 : 1726  
Datum: 20.05.2020  
Ersteller: Sterkau Dirk







Bergstraße 71

Planwerk: 210 - Fernwaerme Planauskunft

Maßstab: 1 : 1726

Datum: 20.05.2020

Ersteller: Sterkau Dirk

