Dieser Plan enthält Festsetzungen nach § 9 Baugesetzbuch (BauGB) in der Fassung der Bekanntmachung vom 23.09.2004 (BGBl. I S. 2414), geändert durch Gesetz zur Erleichterung von Planungsvorhaben für die Innenentwicklung der Städte vom 21.12.2006 (BGBl. I S. 3316), der Baunutzungsverordnung (BauNVO) vom 23.01.1990 (BGBl. I S. 132) und der Bauordnung für das Land Nordrhein-Westfalen (BauO NRW) in der Fassung der Bekanntmachung vom 01.03.2000 (GV NRW S. 256 / SGV NRW 232), geändert durch Gesetz vom 12.12.2006 (GV NRW 2006 S. 615).
Die Entwässerung wird nach dem allgemeinen Kanalisationsplan durchgeführt.

I. Textliche Festsetzungen

1. Art der baulichen Nutzung - Kerngebiet mit den Teilbereichen MK 1 bis 7 (§ 9 Abs. 1 Nr. 1 i.V.m. Abs. 3 BauGB,§ 1 i.V.m. § 7 BauNVO)

1.1 Das Kerngebiet wird in folgende Teilbereiche gegliedert:
MK 1, MK 2, MK 3, MK 4, MK 5, MK 6 und MK 7.

1.2 Zulässig sind, soweit die nachfolgend genannten Nutzungen nicht in Nr. 1.3 als unzulässig benannt sind:
- Geschäfts-, Büro- und Verwaltungsgebäude,
- Einzelhandelsbetriebe, Schank- und Speisewirtschaften, Betriebe des Beherbergungsgewerbes,
- sonstige nicht wesentlich störende Gewerbebetriebe,
- Anlagen für kirchliche, kulturelle, soziale, gesundheitliche und sportliche Zwecke.

1.3 Unzulässig sind:
- Tankstellen, auch solche im Zusammenhang mit Parkhäusern und Großgaragen,
- sonstige nicht wesentlich störende Gewerbebetriebe, soweit es sich um Betriebe mit ausschließlich oder überwiegend Sexartikelbetrieben, Sexshops mit Darbietungen, Bordelle oder Einrichtungen handelt, deren Zweck auf die Darstellung oder auf die Durchführung von Handlungen mit sexuellem oder Gewalt verherrlichendem Charakter ausgerichtet ist,
- Einzelhandelsbetriebe, die Waren zur Erregung sexueller Bedürfnisse oder deren Befriedigung anbieten,
- Vergnügungsstätten einschließlich Spielhallen,
- in den Teilbereichen MK 2 und MK 3: Einzelhandelsbetriebe und Verkaufsräume oberhalb des 2. Obergeschosses sowie in unterirdischen Geschossen.

1.4 Wohnungen sind im Teilbereich MK 7 nicht zulässig. In den übrigen Teilbereichen sind sie nur zulässig
- oberhalb des Erdgeschosses des jeweiligen Gebäudes,
- soweit sie insgesamt höchstens 25 % der Geschossfläche eines Gebäudes auf dem jeweiligen Baugrundstück umfassen.

(Hinweis: Weiterhin sind betreffend Wohnnutzungen insbesondere Vorgaben aus der textlichen Festsetzung Nr. 5.2 zu beachten)

2. Stellplätze und Garagen (§ 9 Abs. 1 Nrn. 4 und 11 BauGB i.V.m. § 12 BauNVO)

In den Teilbereichen MK 2 und im MK 3 sind oberirdische Stellplätze und Garagen sowie oberirdische Ein- und Ausfahrten zu Garagenanlagen nicht zulässig.

3. Überbaubare Grundstücksflächen, Baulinien und Baugrenzen (§ 9 Abs. 1 Nr. 2 BauGB, §§ 23 und 12 BauNVO sowie § 86 BauO NRW)

3.1 Vordächer
Vor den Teilbereichen MK 2 und MK 3 ist jeweils ein Vordach zulässig, welches die Baugrenzen oder Baulinien entlang der öffentlichen Grünfläche überschreitet. Die Länge des jeweiligen Vordaches darf parallel zur Baulinie oder Baugrenze maximal 20 m betragen. Die Vordächer sind in einer Höhe von mindestens 3 m, nicht jedoch von mehr als 5 m oberhalb der im Plan innerhalb der öffentlichen Grünfläche als „Hofgartenpromenade" gekennzeichneten Fläche zulässig.
Vordächer oberhalb der öffentlichen Verkehrsfläche der Königsallee vor dem Teilbereich MK 2 sind nicht zulässig.

Für die Bereiche entlang der sonstigen Baugrenzen innerhalb der Teilbereiche MK 2 und MK 3 gilt, dass Vordächer die Baugrenzen um bis zu 2,5 m Tiefe überschreiten dürfen. Sie sind in einer Höhe von mindestens 3 m, nicht jedoch von mehr als 5 m oberhalb der angrenzenden Verkehrsfläche sowie oberhalb der mit Geh-, und Fahrrechten zu belastenden Fläche (GF) zulässig.

3.2 Verbindungsbauteile
Innerhalb der nicht überbaubaren Grundstücksflächen der Teilbereiche MK 2 und MK 3 sind oberhalb der mit „GF" gekennzeichneten Fläche bauliche Anlagen (Brücken, Verbindungsgänge) zulässig, sofern unterhalb dieser baulichen Anlagen eine lichte Höhe über der mit „GF" gekennzeichneten Fläche von mindestens 4,5 m freigehalten wird. Deren maximale Breite - gemessen parallel zu den beidseitigen Baugrenzen - darf 10 m und deren Höhe von der Unterkante der baulichen Anlage bis zur dessen Oberkante darf 10 m nicht überschreiten.

Wenn mehrere Bauteile innerhalb der v.g. Fläche errichtet werden, darf die wie oben zu ermittelnde Breite der insgesamt überdeckten Fläche 10 m nicht überschreiten.

Für den Fall, dass mehr als ein Bauteil errichtet wird, ist die Höhe des einzelnen Bauteils auf 3,5 m begrenzt.

3.3 Tiefgaragen
Tiefgaragen unterhalb der Geländeoberkante sowie deren Ein- und Ausfahrten dürfen die festgesetzten Baulinien und Baugrenzen überschreiten.

4. Geh-, Fahr- und Leitungsrechte (§ 9 Abs. 1 Nr. 21 BauGB)

4.1 Die mit „GF" festgesetzte Fläche innerhalb der Teilbereiche MK 2 und MK 3 sowie diejenigen Flächen in den Teilbereichen MK 2 und MK 3 zwischen der Straßenbegrenzungslinie oder der Abgrenzungslinie der GF - Fläche und dem jeweilig aufstehenden Gebäude sind mit einem Gehrecht zugunsten der Allgemeinheit und einem Fahrrecht für Anlieger der Teilbereiche MK 2 und MK 3 sowie für Entsorgungs- und Notfallfahrzeuge zu belasten.

4.2 Die mit „GFL" festgesetzte Fläche in der öffentlichen Grünfläche (Hofgarten) ist mit einem Geh-, Fahr- und Leitungsrecht zugunsten der Träger der Ver- und Entsorgung zu belasten.

5. Vorkehrungen zur Vermeidung oder Minderung von schädlichen Umwelteinwirkungen (§ 9 Abs. 1 Nr. 24 BauGB)

5.1 Schutzvorkehrungen bei Tiefgaragen

Tiefgaragen sind über Dach der aufstehenden oder angrenzenden Gebäude zu entlüften.
Ausnahmsweise ist eine natürliche Belüftung oder eine abweichende Entlüftungsanlage der Tiefgaragen zulässig, wenn gutachterlich nachgewiesen wird, dass umliegende Nutzungen und Gebäude nicht beeinträchtigt werden.

Auf öffentlichen Grünflächen sind Entlüftungsanlagen oder Öffnungen, die eine natürliche Belüftung der Tiefgarage ermöglichen, nicht zulässig.

5.2 Bauliche Vorkehrungen zum Schutz vor Lärm

a) An Gebäudefronten, die an den durch Nummerierung und Schräg-schraffur (////) gekennzeichneten Baugrenzen und Straßenbegrenzungslinien, parallel zu diesen oder in einem Winkel bis einschließlich 90° zu diesen stehen, sind bei Neu-, Um- und Anbauten passive Maßnahmen zum Schutz gegen Verkehrslärm zu treffen:

An den Fassaden zum dauernden Wohnen geeigneter Gebäude sowie zum Arbeiten geeigneter Gebäude sowie an Fassaden, hinter denen sich Übernachtungsräume in Beherbergungsbetrieben befinden, sind nach außen abschließende Bauteile von Aufenthaltsräumen dergestalt auszuführen, dass schalltechnische Nachweise zum Schutz gegen Außenlärm gemäß DIN 4109 „Schallschutz im Hochbau, Anforderungen und Nachweise", Ausgabe November 1989, Hrsg.: DIN - Deutsches Institut für Normung e.V., in Verbindung mit der VDI-Richtlinie 2719 „Schalldämmung von Fenstern und Zusatzeinrichtungen", August 1987, Hrsg.: Deutsches Institut für Normung e. V., geführt werden können, und zwar bezogen auf die jeweilig in der Planzeichnung in Verbindung mit der nachfolgenden Tabelle festgesetzten Lärmpegelbereiche.

Nach außen abschließende Bauteile von Aufenthaltsräumen (im Sinne des § 48 BauO NRW) sind so auszuführen, dass sie an sowie zwischen den benannten Lärmpunkten folgende Schalldämmmaße aufweisen:

Erforderliches Schalldämmaß

In der Planzeichnung gekennzeichneter Abschnitt	maßgebl. Außenlärmpegel dB(A)	Lärmpegelbereich	erforderliches Schalldämmaß (erf. R'w,res) des Außenbauteils bei Büroräumen, in dB	erforderliches Schalldämmaß (erf. R'w,res) des Außenbauteils bei Wohnräumen, und Übernachtungsräumen in Beherbergungsbetrieben in dB	Mechanische Lüftung erforderlich: W für Wohnungen B für Büro- und Unterrichtsräume, siehe die Festsetzung zu Buchst. c)
L 0 - L 1	66 - 70	IV	35	40	W
~~L 1 - L 2~~	~~71 - 75~~	~~V~~	~~40~~	~~45~~	~~W/B~~
L 1 - L 1a	71 - 75	V	40	45	W/B
L 1a - L 1b	76 - 80	VI	45	50	W/B
L 1b - L 2	71 - 75	V	40	45	W/B
L 2 - L 2a	66 - 70	IV	35	40	W/B
L 3 - L 4	66 - 70	IV	35	40	W
L 4 - L 5	71 - 75	V	40	45	W/B
L 5 - L 6	66 - 70	IV	35	40	W
~~L 6 - L 7~~	~~76 - 80~~	~~VI~~	~~45~~	~~50~~	~~W~~
L 7 - L 9	71 - 75	V	40	45	W
L 9 - L 10	66 - 70	IV	35	40	W
L 10 - L 11	71 - 75	V	40	45	W / B
L 11 - L 12	66 - 70	IV	35	40	W
L 13 - L 14 Süd/Ost	71 - 75	V	40	45	W / B
L 13 - L 14 Nord/West	66 - 70	IV	35	40	W
L 15 - L 16	66 - 70	IV	35	40	W
L 16 - L 17	71 - 75	V	40	45	W / B
L 18 - L 19	66 - 70	IV	35	40	W
L 18 - L 21	71 - 75	V	40	45	W / B
L 20 - L 21	66 - 70	IV	35	40	W

(Die Spalten 2 - 5 sind ~~Tabelle 1~~ ein Auszug aus der Tabelle Nr. 8 der DIN 4109 (Beuth-Verlag, Berlin, 1989); die Spalten 1 und 6 beinhalten planbezogene Angaben, ~~veröffentlicht in den „DIN-Mitteilungen" November 1989, Tab. 8, Herausgeber: DIN - Deutsches Institut für Normung e. V~~)

b) Als Mindestanforderung für alle sonstigen Fassaden gilt Lärmpegelbereich III (maßgebl. Außenlärmpegel 61-65 dB (A), erf. R'w,res für Wohnräume 35 dB, erf. R'w,res für Büroräume 30 dB).

c) Bei Wohnräumen und allen Übernachtungsräumen in Beherbergungsbetrieben, die nur Fenster zu Fassaden mit einer Lärmbelastung entsprechend den Lärmpegelbereichen IV ~~oder V~~ bis VI besitzen, und bei Büro- und Unterrichtsräumen, die nur Fenster zu Fassaden mit ~~dem~~ n Lärmpegelbereichen V und VI besitzen, ist für eine ausreichende Belüftung (d. h. 1- bis 2-facher Luftwechsel/Std.) bei geschlossenen Fenstern und Türen zu sorgen. Dabei ist zu gewährleisten, dass die durch die Schallschutzmaßnahmen erzielte Lärmdämmung nicht beeinträchtigt wird.

d) In den Fassaden mit einer Lärmbelastung entsprechend dem ~~r~~ Lärmpegelbereich ~~o~~ ab V sind Fenster oder sonstige Öffnungen zu Aufenthaltsräumen von Wohnungen unzulässig. Aufenthaltsräume von Wohnungen sind nur ~~dort~~ unzulässig, wenn es zu dem Aufenthaltsraum keine weiteren mindestens ein weiteres Fenster gibt, die das in geringer belasteten Fassaden liegen liegt.

e) Es können Ausnahmen von den getroffenen Festsetzungen zugelassen werden, soweit durch Sachverständige nachgewiesen wird, dass geringere Maßnahmen ausreichen.

6. Gestaltung der baulichen Anlagen (§ 86 BauO NRW)

6.1 Einfriedungen
Einfriedungen von Flächen, die mit Gehrechten zugunsten der Allgemeinheit zu belasten sind, sind nicht zulässig.

6.2 Dachform und Dachaufbauten
Als Dachform wird für Gebäude in den Teilbereichen MK 2 und MK 3 Flachdach festgesetzt. Ausnahmsweise zulässig sind flach geneigte Dächer bis 15° Dachneigung.

Für Gebäude in den Teilbereichen MK 2 und MK 3 sind Aufbauten sowie Geschosse, die von der Gebäudeaußenwand zurückgesetzt errichtet werden (z. B. Staffelgeschosse, Technikgeschosse) - auch Dachaufbauten für technische Anlagen - nur zulässig, wenn sie die Gebäudeaußenwand (Attika) nicht überragen. Dachaufbauten für technische Anlagen dürfen die festgesetzte maximale Gebäudehöhe von 62,5 m ü. NN. nicht überschreiten.

6.3 Werbeanlagen
Werbeanlagen sind ausschließlich am Ort der Leistung zulässig. Sie sind oberhalb der Gebäudeaußenwand (Attika) nicht zulässig.
Weiterhin sind als Werbeanlagen nicht zulässig:
- Blinklichtanlagen,
- Wechsellichtanlagen,
- Lauflichtanlagen,
- Projektoren und Monitore aller Art,
- angestrahlte Anlagen, wenn die Lichtquelle bewegt oder die Helligkeit verändert wird,
- Anlagen mit der Möglichkeit Motive zu wechseln (Wendeanlagen)

sowie Kombinationen der vorgenannten Anlagen.

II. Nachrichtliche Übernahmen

Bauschutzbereich des Flughafens

Das Plangebiet liegt im Bauschutzbereich des Verkehrsflughafens Düsseldorf innerhalb des 4 km- und des 6 km-Kreises. Bauvorhaben innerhalb des Plangebietes unterliegen den sich aus § 12 Luftverkehrsgesetz (LuftVG) in der Fassung der Bekanntmachung vom 27.März 1999 (BGBl. I S. 550), zuletzt geändert durch Gesetz vom 24.05.2006 (BGBl. I S. 1223), ergebenden Beschränkungen. Bauvorhaben, welche die nach §§ 12 -17 LuftVG festgesetzten Höhen überschreiten, bedürfen einer besonderen luftverkehrsrechtlichen Zustimmung. Die zustimmungs- und genehmigungsfreie Höhe liegt bei 136 m ü. NN.

Das Plangebiet liegt im Anlagenschutzbereich der Radaranlage des Flughafens Düsseldorf. Bauwerke, die eine Bauhöhe von 72 m ü. NN. überschreiten, sind nach § 18a LuftVG vorzulegen.

Denkmäler

Innerhalb des Geltungsbereiches befinden sich folgende eingetragene Denkmäler
- Königsallee 1a / Corneliusplatz 1 ("Parkhotel"),
- Königsallee 1 ("Kaufhof an der Kö"),
- Königsallee (nördlicher Teil)
- Corneliusplatz,
- Schadowdenkmal,
- Schadowplatz 14,
- Hochstraße ("Tausendfüßler")
- Bodendenkmal BD 017 Altstadt und Stadtbefestigung Düsseldorf.

Satzungen

Weiterhin Gültigkeit behält die
"Satzung zum Schutz des Hofgartens in den Grenzen der Fluchtlinien und Freiflächengrenzen der Fluchtlinienpläne mit den Nrn.: 5477/92 und 5477/93" vom 28. Februar 1963, veröffentlicht im Amtsblatt der Landeshauptstadt Düsseldorf Nr. 12 vom 23.03.1963.

Die Zulässigkeit der Verwendung von Licht als Gestaltungselement wird geregelt durch die „Satzung der Landeshauptstadt Düsseldorf über den Umgang mit gestalterischem Licht" vom 26. Juli 2004, veröffentlicht im Amtsblatt der Landeshauptstadt Düsseldorf Nrn.31/32 vom 07.08.2004.

„Satzung zur Erweiterung des Satzungsgebietes zum Schutz des Denkmalbereiches Carlstadt der Landeshauptstadt Düsseldorf" vom 12. Juli 2007, veröffentlicht im Amtsblatt der Landeshauptstadt Düsseldorf Nrn.28/29 vom 21.07.2007.

U-Bahn (Wehrhahn-Linie)

Die U-Bahn Wehrhahn-Linie unterhalb der Schadowstraße, deren unterirdische Bauwerke in der Planzeichnung nachrichtlich eingetragen sind, ist mit dem Planfeststellungsbeschluss vom 16. März 2007, veröffentlicht im Amtsblatt der Landeshauptstadt Düsseldorf Nr. 13 vom 31.03.2007, planfestgestellt.

III. Hinweise

Archäologische Bodenfunde

Im Plangebiet werden Reste der ehemaligen Stadtbefestigung vermutet. Auf die Bestimmungen des Gesetzes zum Schutz und zur Pflege der Denkmäler im Lande Nordrhein-Westfalen (Denkmalschutzgesetz - DSchG NRW) vom 11. Mai 1980 (GV NRW S. 226), zuletzt geändert durch Gesetz vom 25.9.2001 (GV NRW S. 708), insbesondere auf die §§ 15 und 16 DSchG NRW, wird hingewiesen. Dem Rheinischen Amt für Bodendenkmalpflege ist bei geplanten Bodenbewegungen Gelegenheit zu geben, baubegleitende Beobachtungen sowie bei auftretenden archäologischen Bodenfunden und -befunden die wissenschaftliche Untersuchung bzw. Dokumentation im erforderlichen Umfang durchzuführen.

Niederschlagswasserbeseitigung

Anfallendes Niederschlagswasser ist in die bestehende Kanalisation einzuleiten.

Schallschutzmaßnahmen an den Tunnelrampen und -öffnungen

Im Bereich der Tunneleinfahrten sind die Seitenwände im Rampenbereich, die der Rampe zugewandten Außenflächen des Tunnelportals sowie die Seitenwände und die Decke innerhalb des Tunnels bis 25 m vom Tunnelportal in den Tunnel hinein vollständig hoch absorbierend auszuführen. Der von der Wand reflektierte Schall muss einen um mindestens 8 dB geringeren Schallpegel als der auf dieser Fläche auftreffende Schall aufweisen.

Kampfmittel

Die Existenz von Kampfmitteln kann nicht gänzlich ausgeschlossen werden.

Aus diesem Grund sind Erdarbeiten mit entsprechender Vorsicht auszuführen. Insbesondere bei Aushubarbeiten mittels Erdbaumaschinen wird eine schichtweise Abtragung um ca. 0,5 m sowie eine Beobachtung des Erdreichs hinsichtlich Veränderungen wie z.B. Verfärbungen in Homogenitäten empfohlen.

Erfolgen Erdarbeiten mit erheblichen mechanischen Belastungen wie Rammarbeiten, Pfahlgründungen, größere Bohrungen etc. ist grundsätzlich eine Sicherheitsdetektion durchzuführen.

Es wird eine Überprüfung von Baugelände-Teilflächen, auf der im zweiten Weltkrieg Militäreinrichtungen (Flakstellungen, Schützengraben) vorhanden waren, mit ferromagnetischen Sonden empfohlen. Es wird empfohlen, die Teilfläche bis auf gewachsenen Boden abzuschieben, um die vorgenannten Überprüfungsmaßnahmen durchführen zu können.

IV. Aufhebung bisher gültiger Bebauungspläne (§ 1 Abs. 8 BauGB)

Mit dem Inkrafttreten dieses Bebauungsplans sind in seinem Geltungsbereich die bisher gültigen Fluchtlinien-, Durchführungs- und Bebauungspläne oder Teile von diesen aufgehoben, soweit eine Überlagerung der Geltungsbereiche dieser Pläne mit dem Geltungsbereich dieses Bebauungsplanes gegeben ist.
Betroffen sind die Fluchtlinien- und Bebauungspläne mit den Nrn. 5476/93, 5477/97, 5477/49, 5576/78.

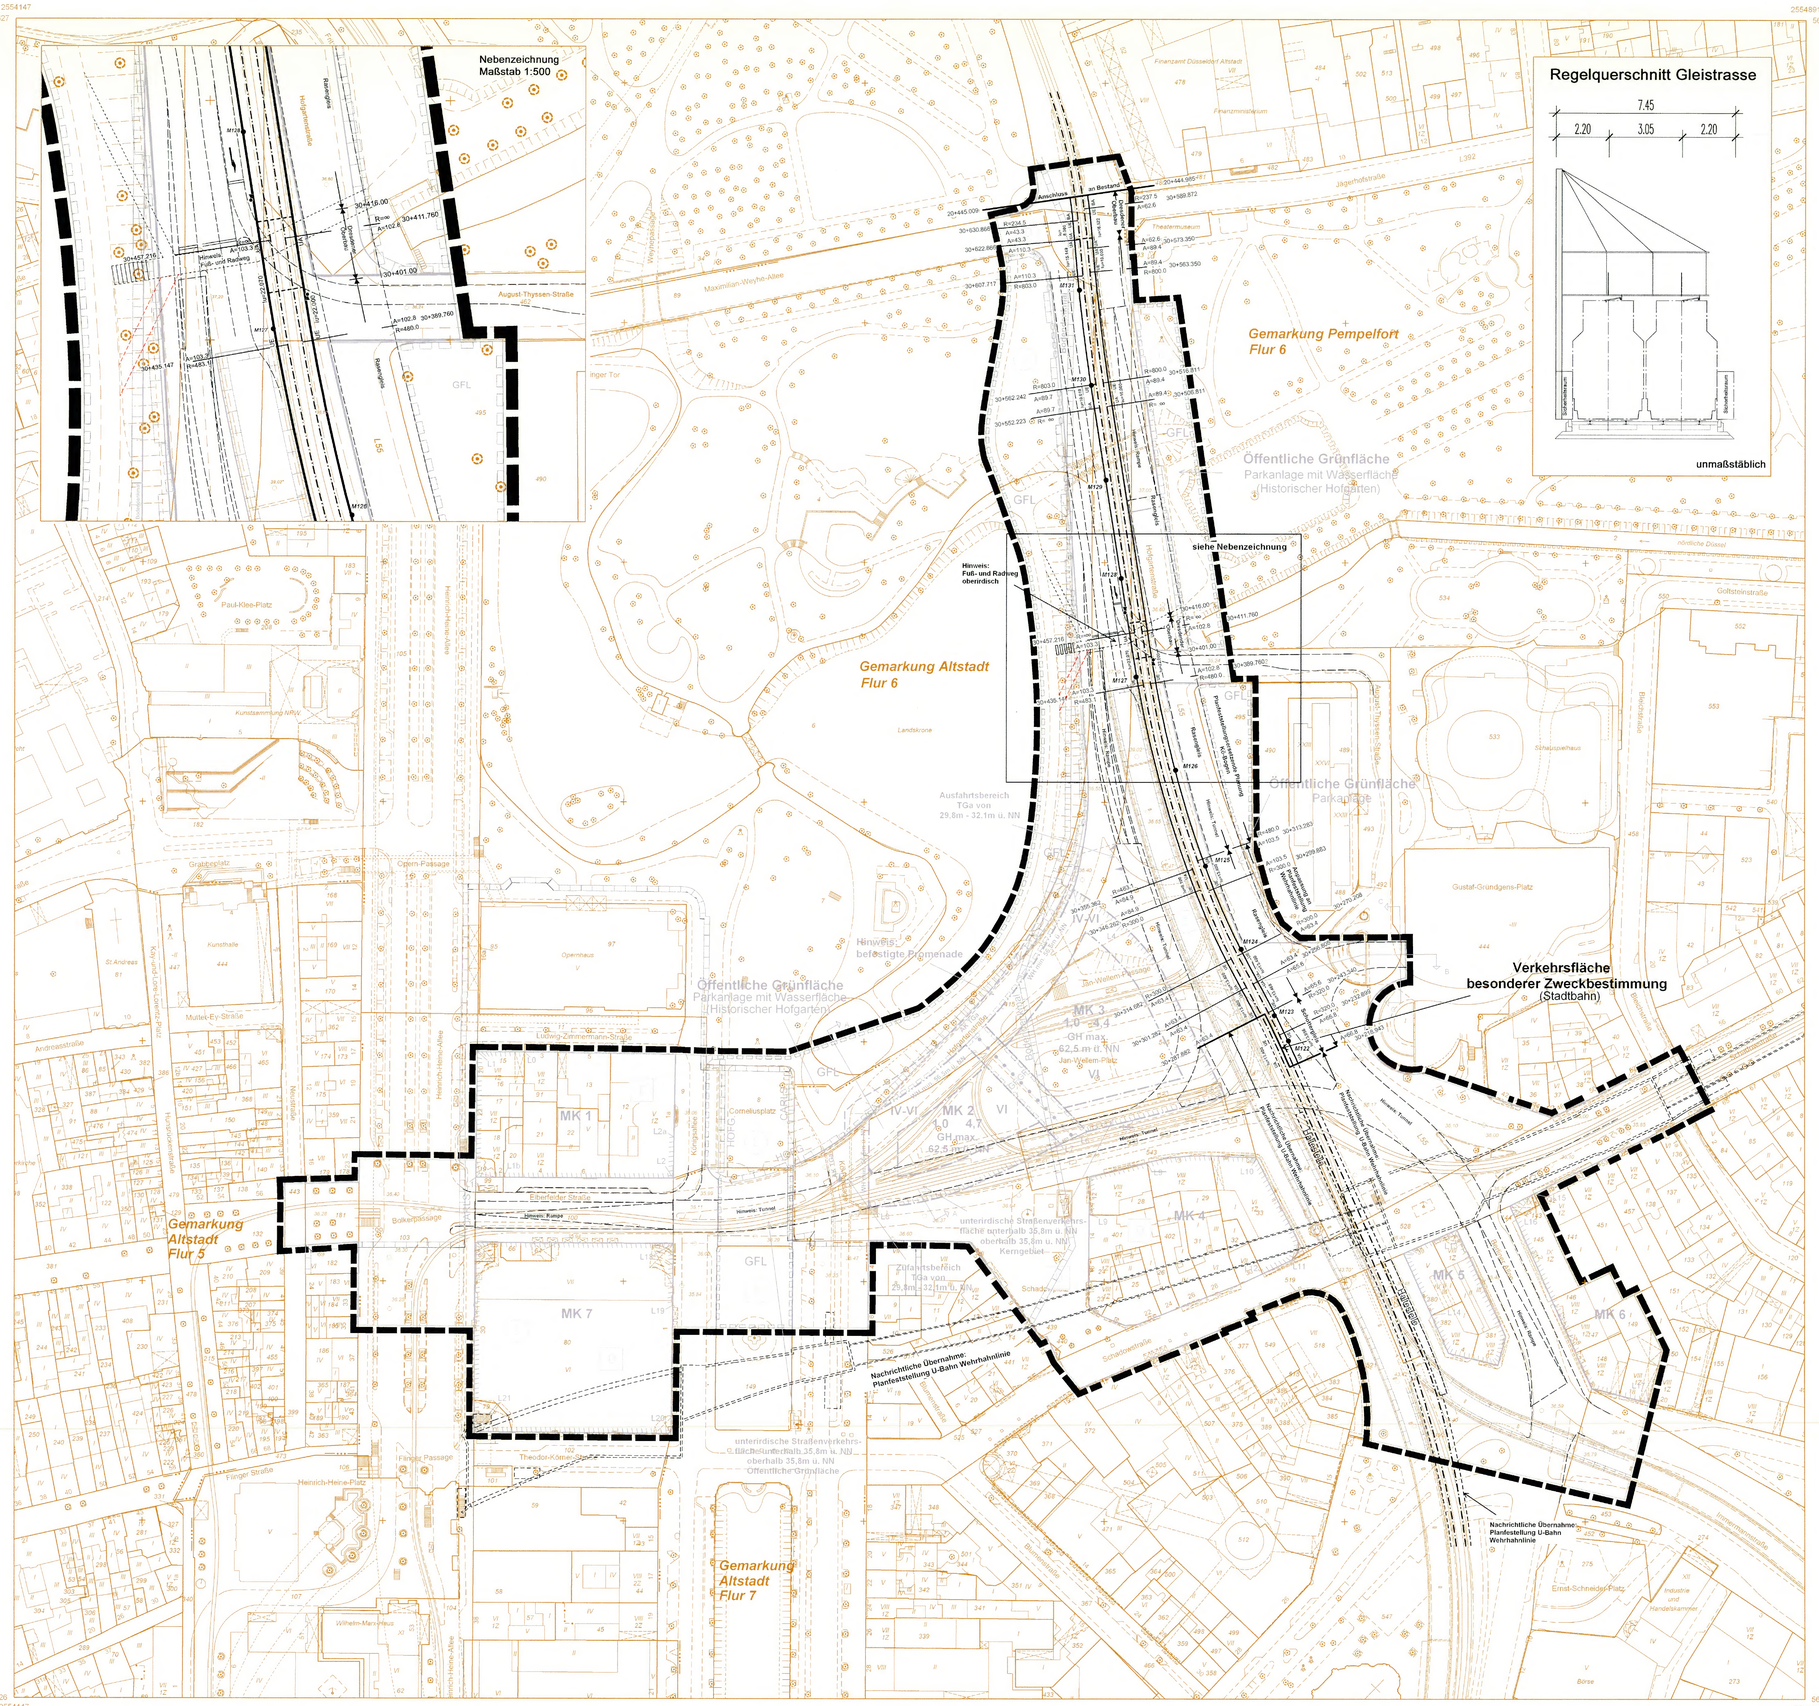
Nebenzeichnung
Maßstab 1:500
Regelquerschnitt Gleistrasse
7.45
2.20
3.05
2.20
unmaßstäblich
Gemarkung Pempelfort Flur 6
Gemarkung Altstadt Flur 6
Gemarkung Altstadt Flur 5
Gemarkung Altstadt Flur 7
siehe Nebenzeichnung
Hinweis: Fuß- und Radweg oberirdisch
Verkehrsfläche besonderer Zweckbestimmung (Stadtbahn)
Öffentliche Grünfläche Parkanlage mit Wasserfläche (Historischer Hofgarten)
Öffentliche Grünfläche Parkanlage
Hinweis: befestigte Promenade
Ausfahrtsbereich TGa von 29,8m - 32,1m ü. NN
Zufahrtsbereich TGa von 29,3m - 32,1m ü. NN
unterirdische Straßenverkehrsfläche unterhalb 35,8m u. NN
oberhalb 35,8m u. NN Kerngebiet
Nachrichtliche Übernahme Planfeststellung U-Bahn Wehrhahnlinie
Nachrichtliche Übernahme Planfeststellung U-Bahn Wehrhahnlinie
Anschluss an Bestand
Hinweis: Tunnel
Hinweis: Fuß- und Radweg oberirdisch
Paul-Klee-Platz
Grabbeplatz
Opern-Passage
Mutter-Ey-Straße
Ludwig-Zimmermann-Straße
Corneliusplatz
Bolkerpassage
Flinger Passage
Heinrich-Heine-Platz
Theodor-Körner-Straße
Wilhelm-Marx-Haus
Schadowstraße
Jacobistraße
Andreasstraße
St.Andreas
Kunsthalle
Kunstsammlung NRW
Opernhaus
Landskrone
Schauspielhaus
Gustaf-Gründgens-Platz
Ernst-Schneider-Platz
Industrie und Handelskammer
Börse
Jan-Wellem-Platz
Wehrhahn-Linie
Maximilian-Weyhe-Allee
Jägerhofstraße
Theatermuseum
Finanzamt Düsseldorf Altstadt
Finanzministerium
Inner Tor
August-Thyssen-Straße
Ratinger Straße
Hofgartenufer
Hofgartenrampe
